


水电改造竣工图

客户姓名: 熊娟

合同编号:

家装设计:



工程地址: 朝阳区景园大厦3号楼14A

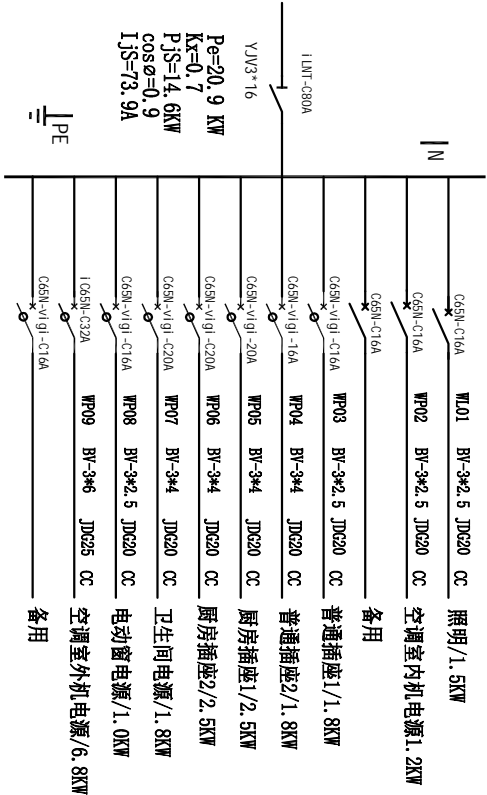


AL-F2配电系统图

强弱电系统图

工程名称：PROJECT NAME	
北京市朝阳区景园大厦3号楼14A	
客户：	CUSTOMER
熊娟	
日期：	DATE
2018-07-30	
图纸名称：DRAWING NAME	
强电系统图	
图纸编号：DRAWING NO.	
P-02	

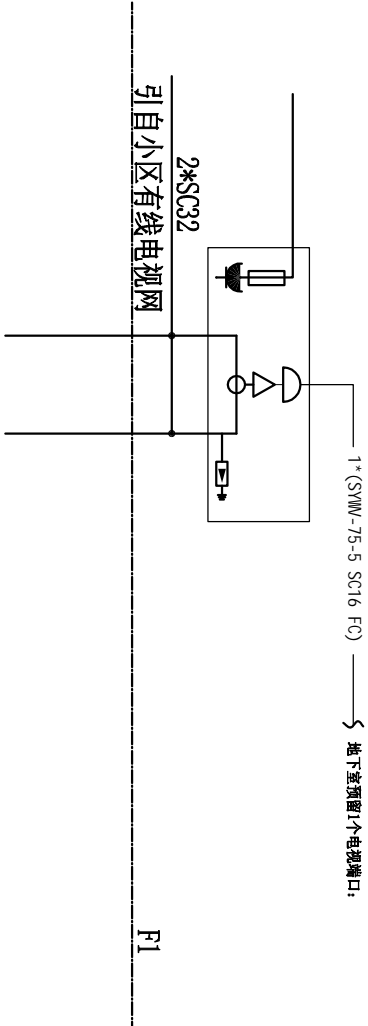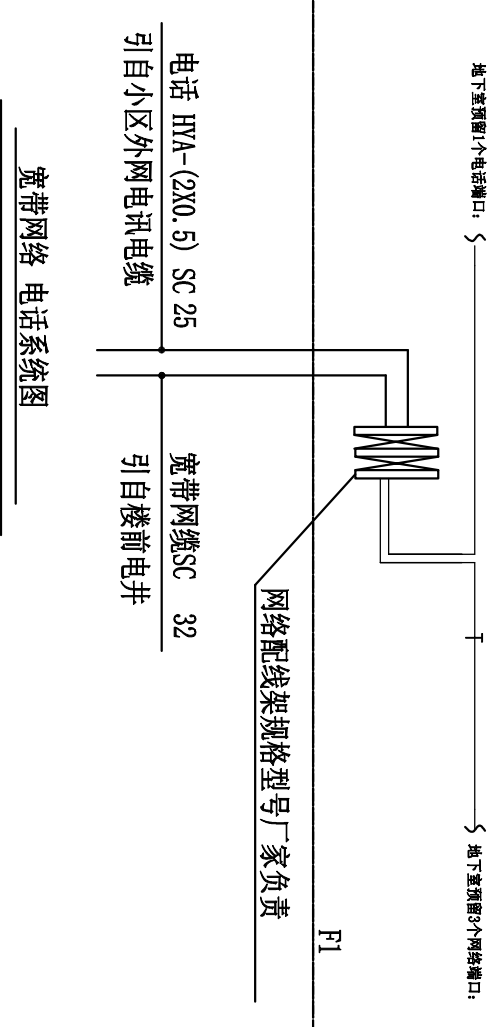

		北京市朝阳区景园大厦3号楼14A
工程名称: PROJECT NAME		
客户: CUSTOMER	熊娟	
日期: DATE	2018-07-30	
图纸名称: DRAWING NAME 弱电系统图		
图纸编号: DRAWING NO. P-03		

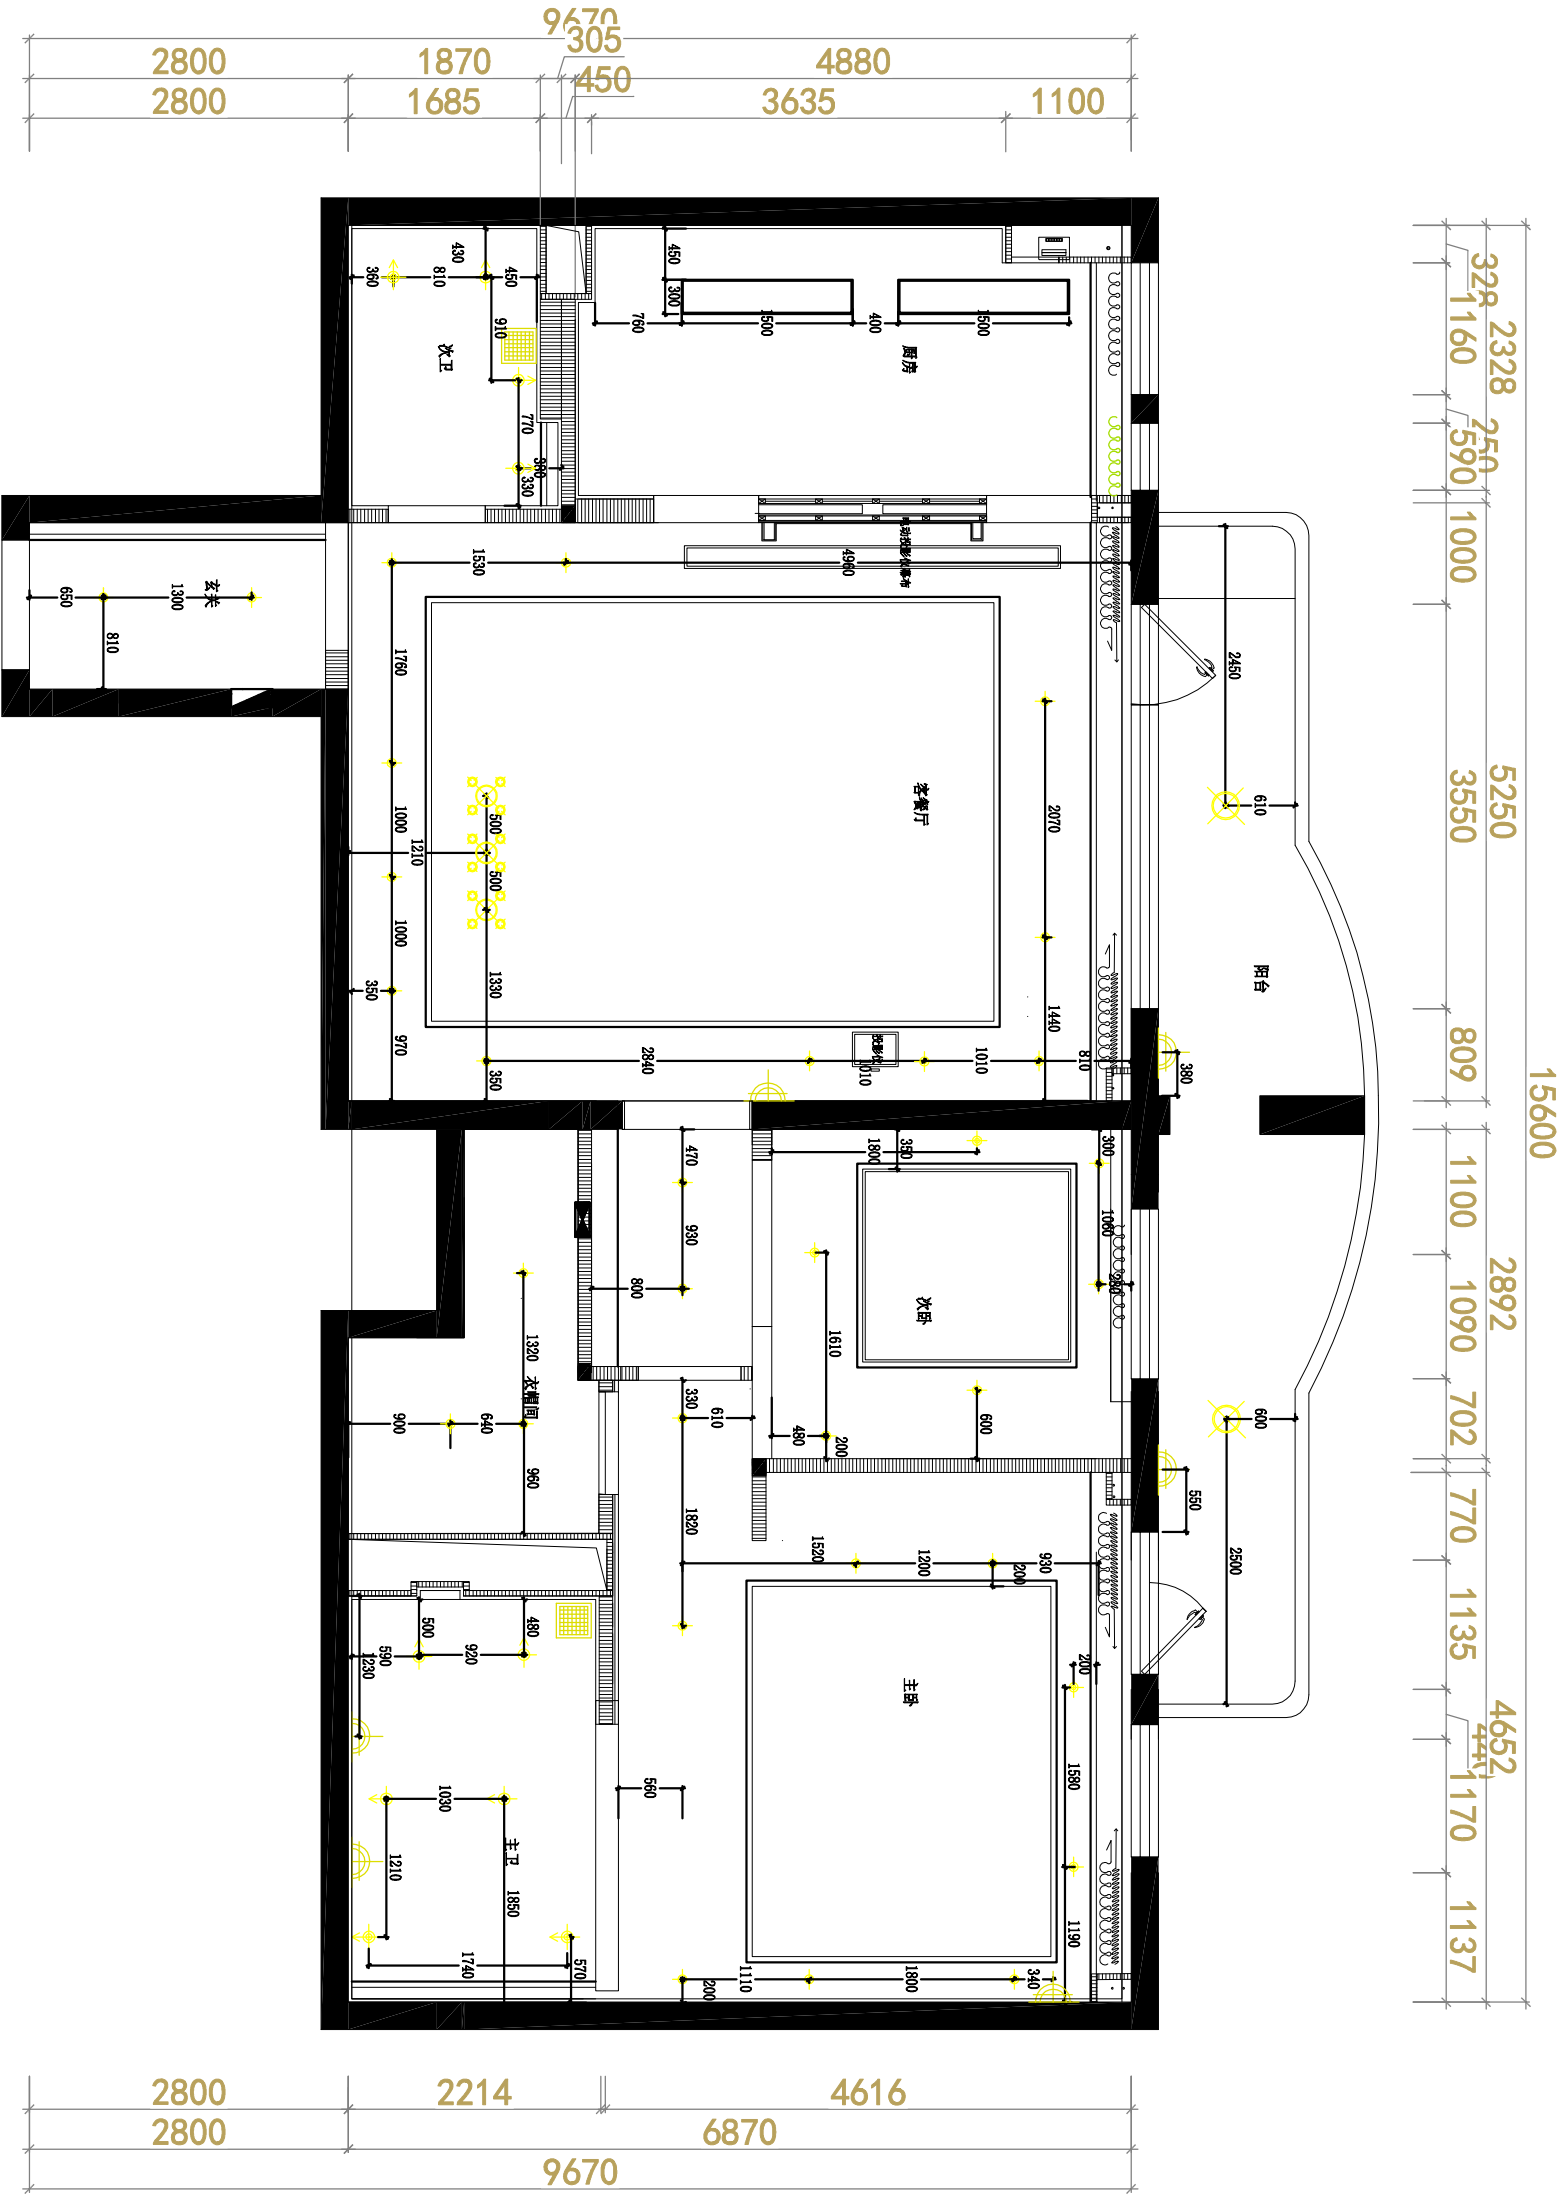

一层灯位布置图

备注说明:
1. 所有灯具定位尺寸为家装设计师提供;
2. 所有壁灯及镜前灯方案以家装设计里面图纸为准;

图纸名称: DRAWING NAME

一层灯位布置图

图纸编号: DRAWING NO.

P-4

工程名称: PROJECT NAME


北京市朝阳区景园大厦3号楼14A









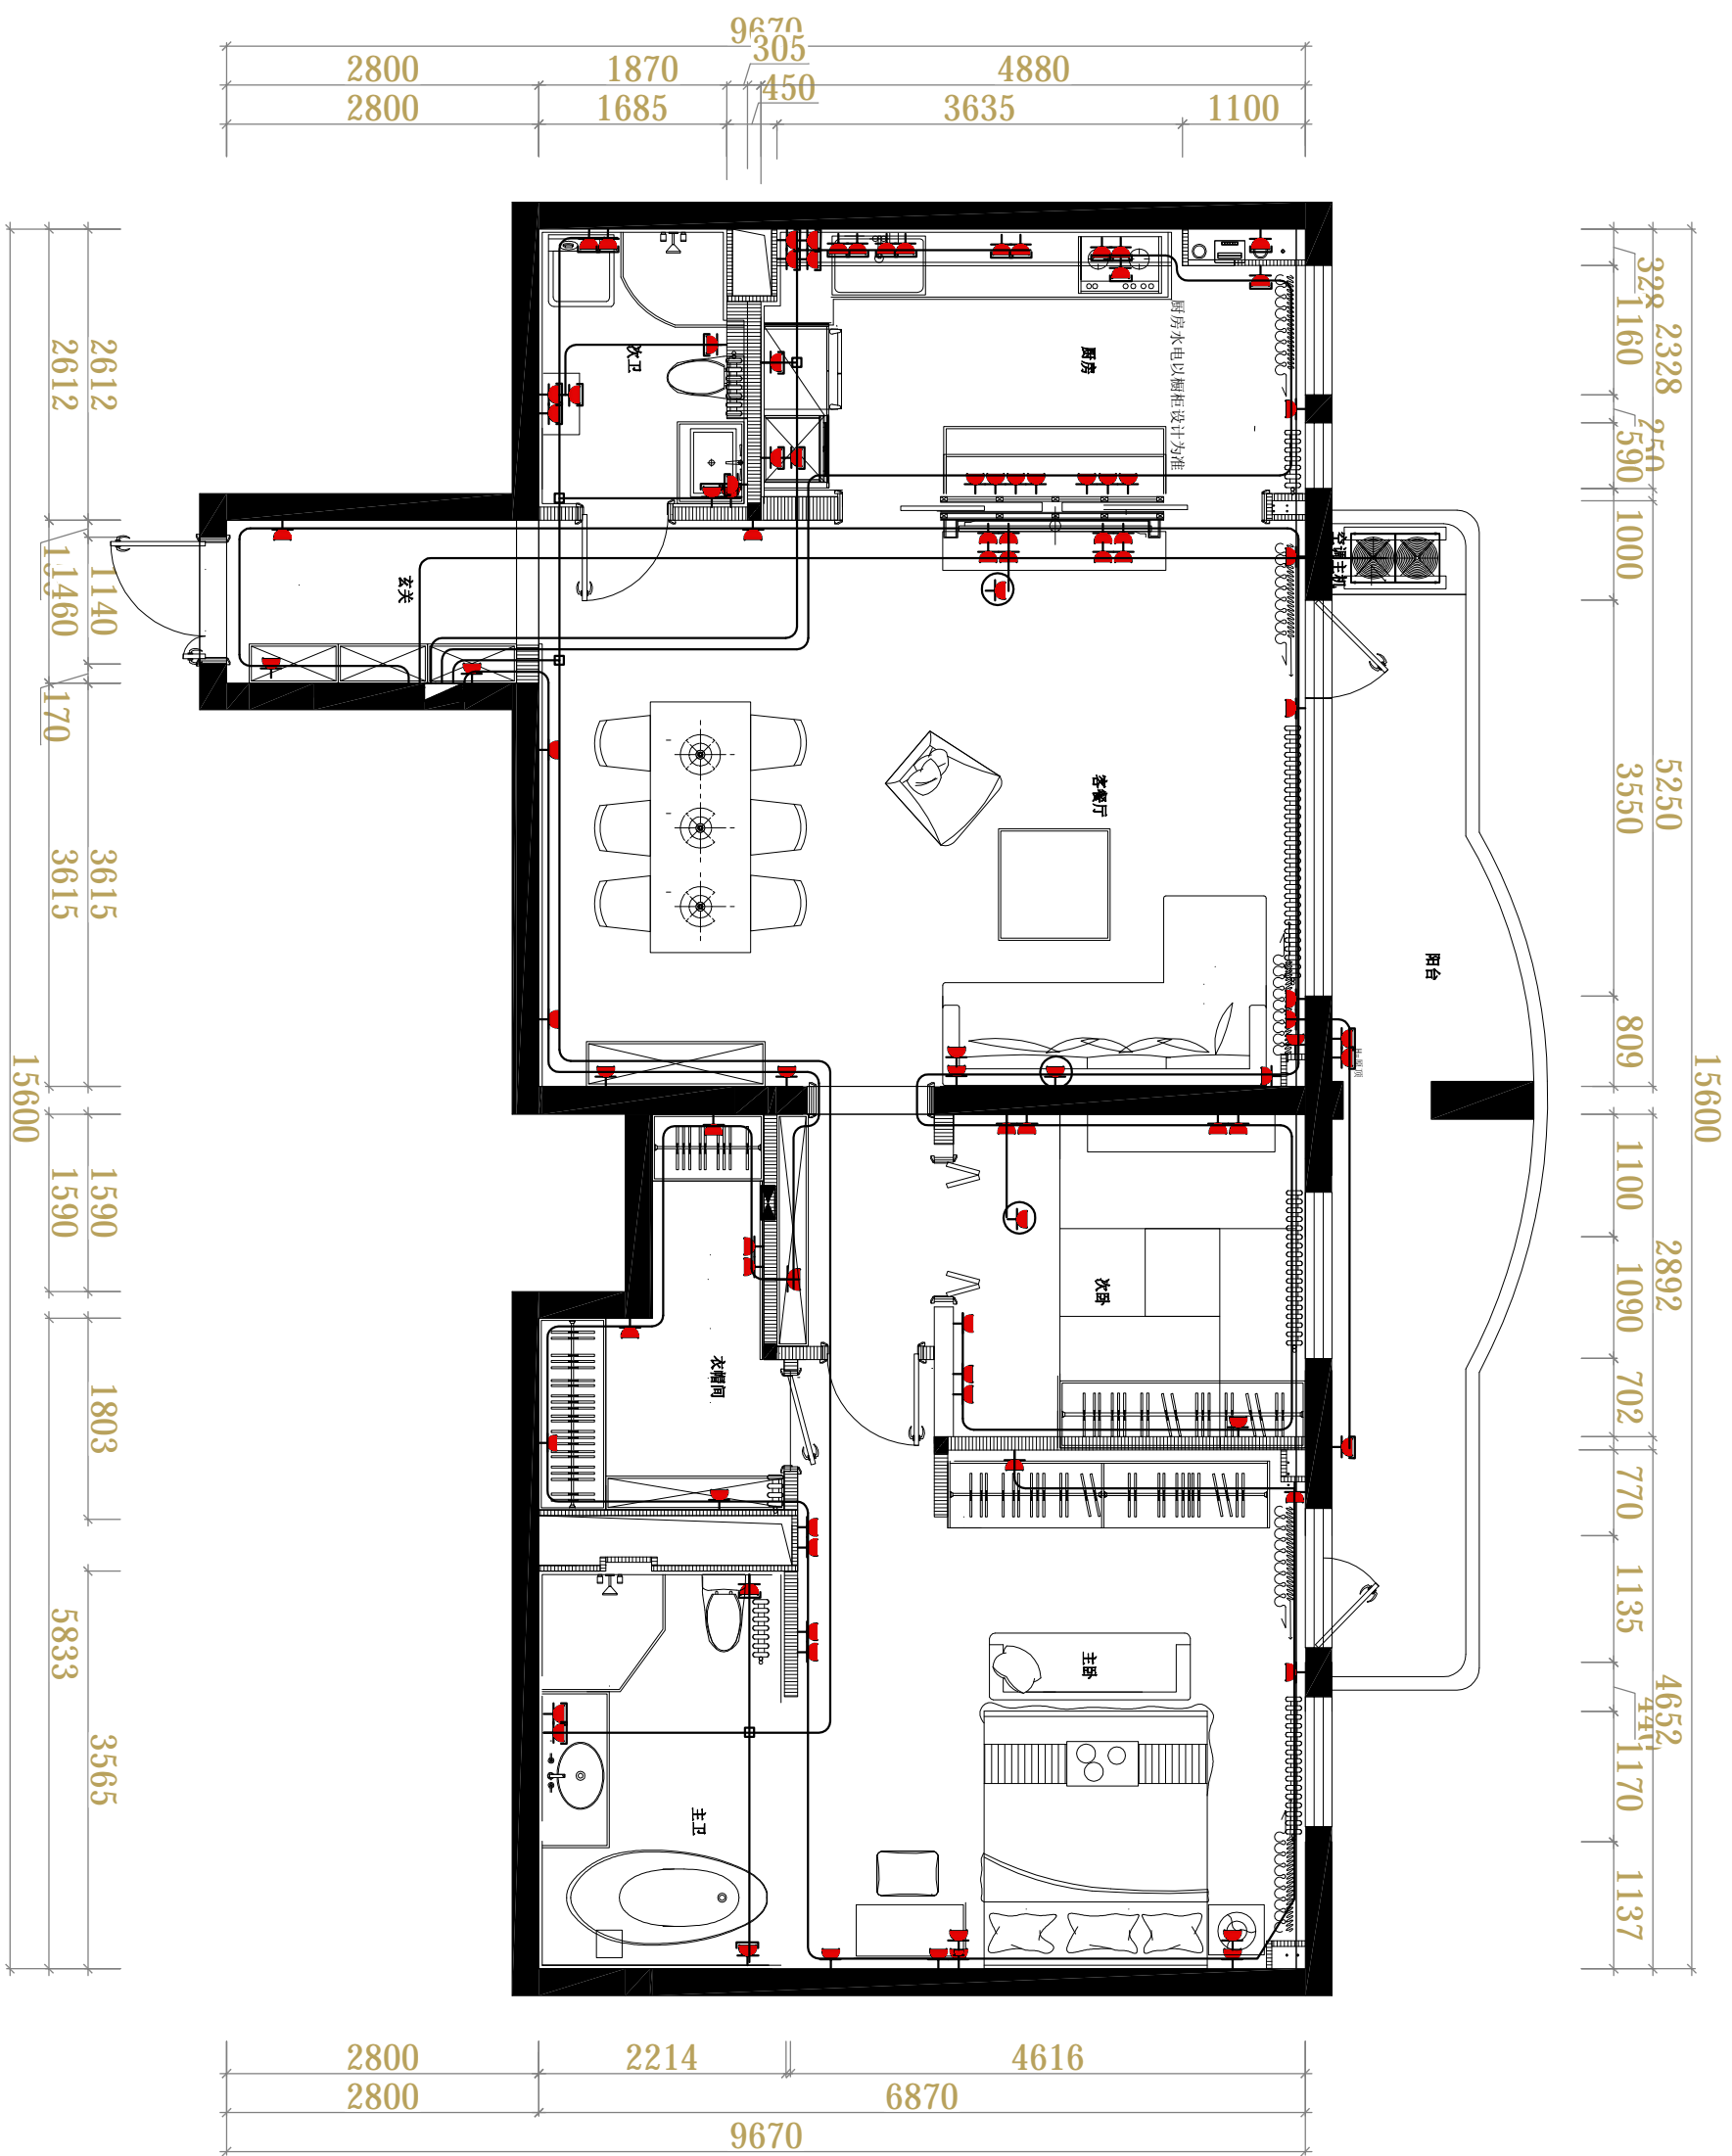

客户: CUSTOMER

熊娟

日期: DATE

2018-07-30



	防水暗装电源插座		电视端口
	暗装插座 H=300mm		电话端口
	地插地插		网络端口
	壁挂空调		原有电视端口
	强电配电箱		TV、TP、TO 弱电箱

一层强电插座布线图

备注说明：

1. 此强电工程为全改方案；

2. 保留原有入户及层箱主电缆及层箱位置不调整；

3. 所有插座均根据图纸要求引自配电箱；

4. 所有设备配电以专业厂家要求为准此方案未含；

图纸名称：DRAWING NAME

一层强电插座布线图

图纸编号：DRAWING NO.

P-7

工程名称: PROJECT NAME	北京市朝阳区景园大厦3号楼14A
--------------------	------------------

北京市朝阳区景园大厦3号楼14A


2018-07-30









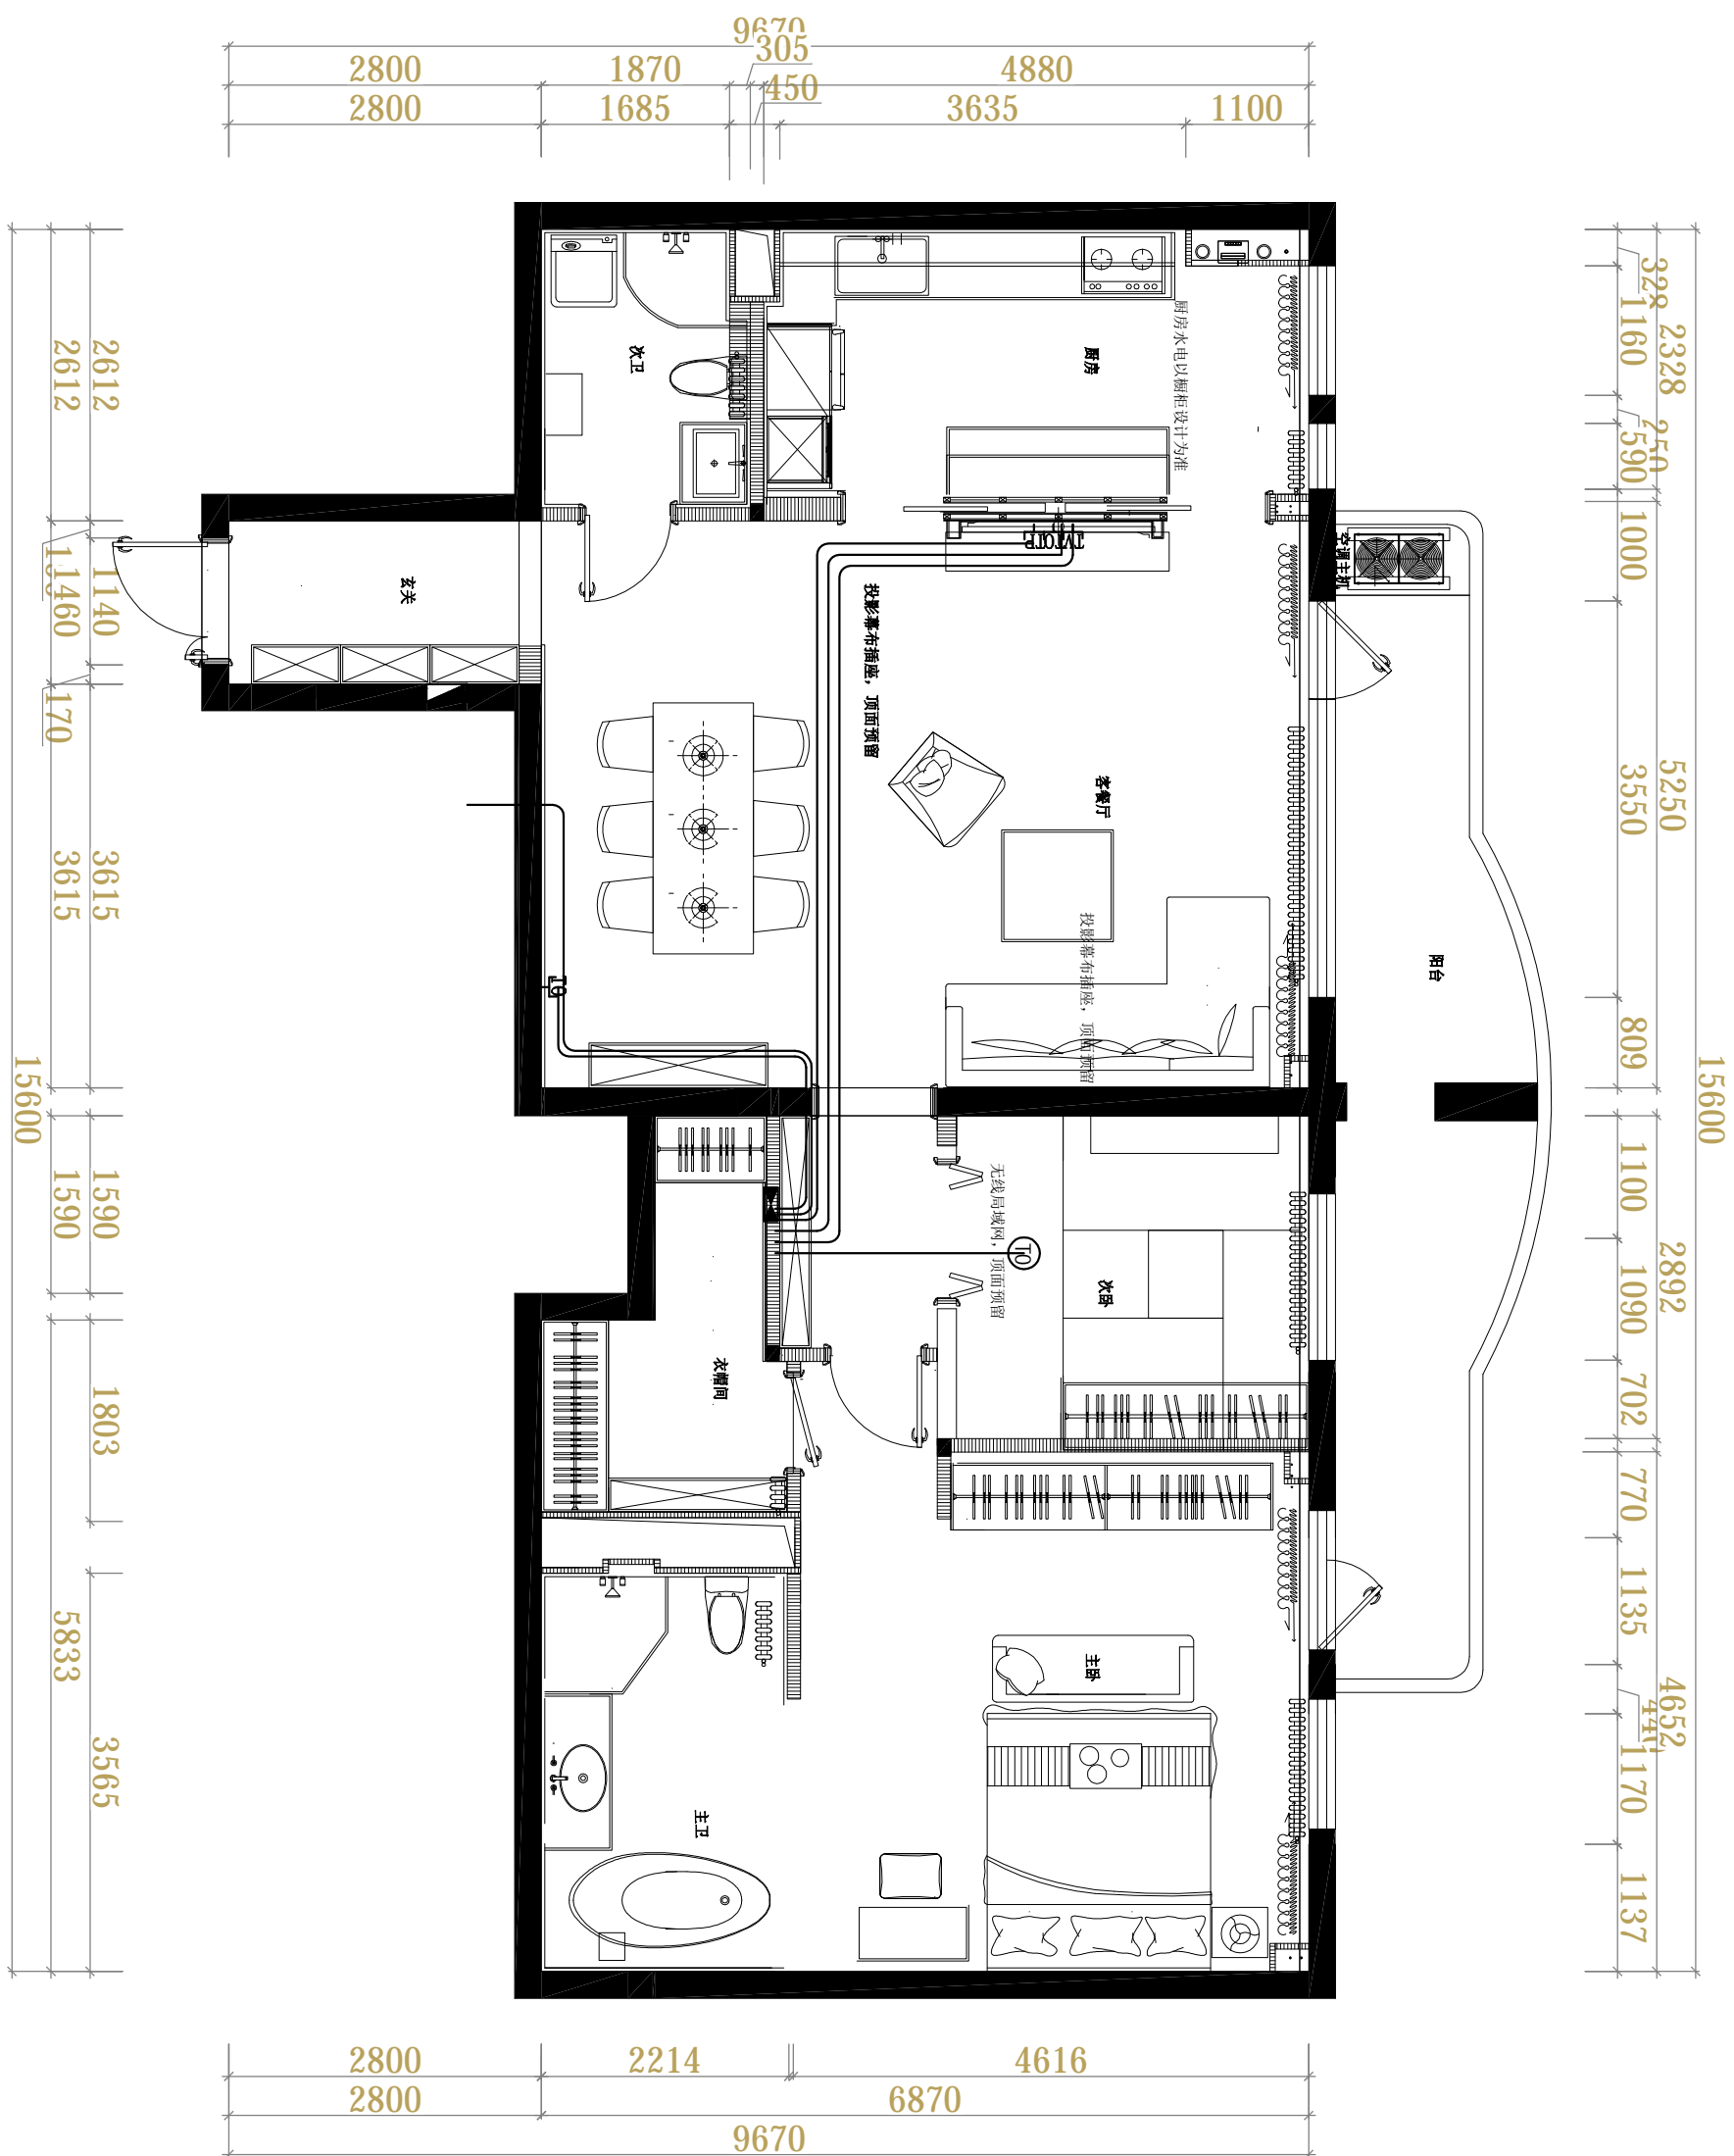

图纸名称: DRAWING NAME

一、强电插座布线图

图纸编号: DRAWING NO.

P-7



	防水暗装电源插座		电视端口
	暗装插座 H=300mm		电话端口
	地插地插		网络端口
	壁挂空调		原有电视端口
	强电配电箱		TV、TP、TO 弱电箱

一层弱电插座布线图

备注说明:

1. 此弱电工程为全改方案;

2. 保留原有弱电入户主线;

3. 每层设置弱电过线箱;

4. 所有弱电点位单独引线自弱电总箱;

图纸名称: DRAWING NAME

地下一层弱电插座布线图

图纸编号: DRAWING NO.

P-8

工程名称: PROJECT NAME	
北京市朝阳区景园大厦3号楼14A	

北京市朝阳区景园大厦3号楼14A


2018-07-30





图纸名称: DRAWING NAME

地下一层弱电插座布线图

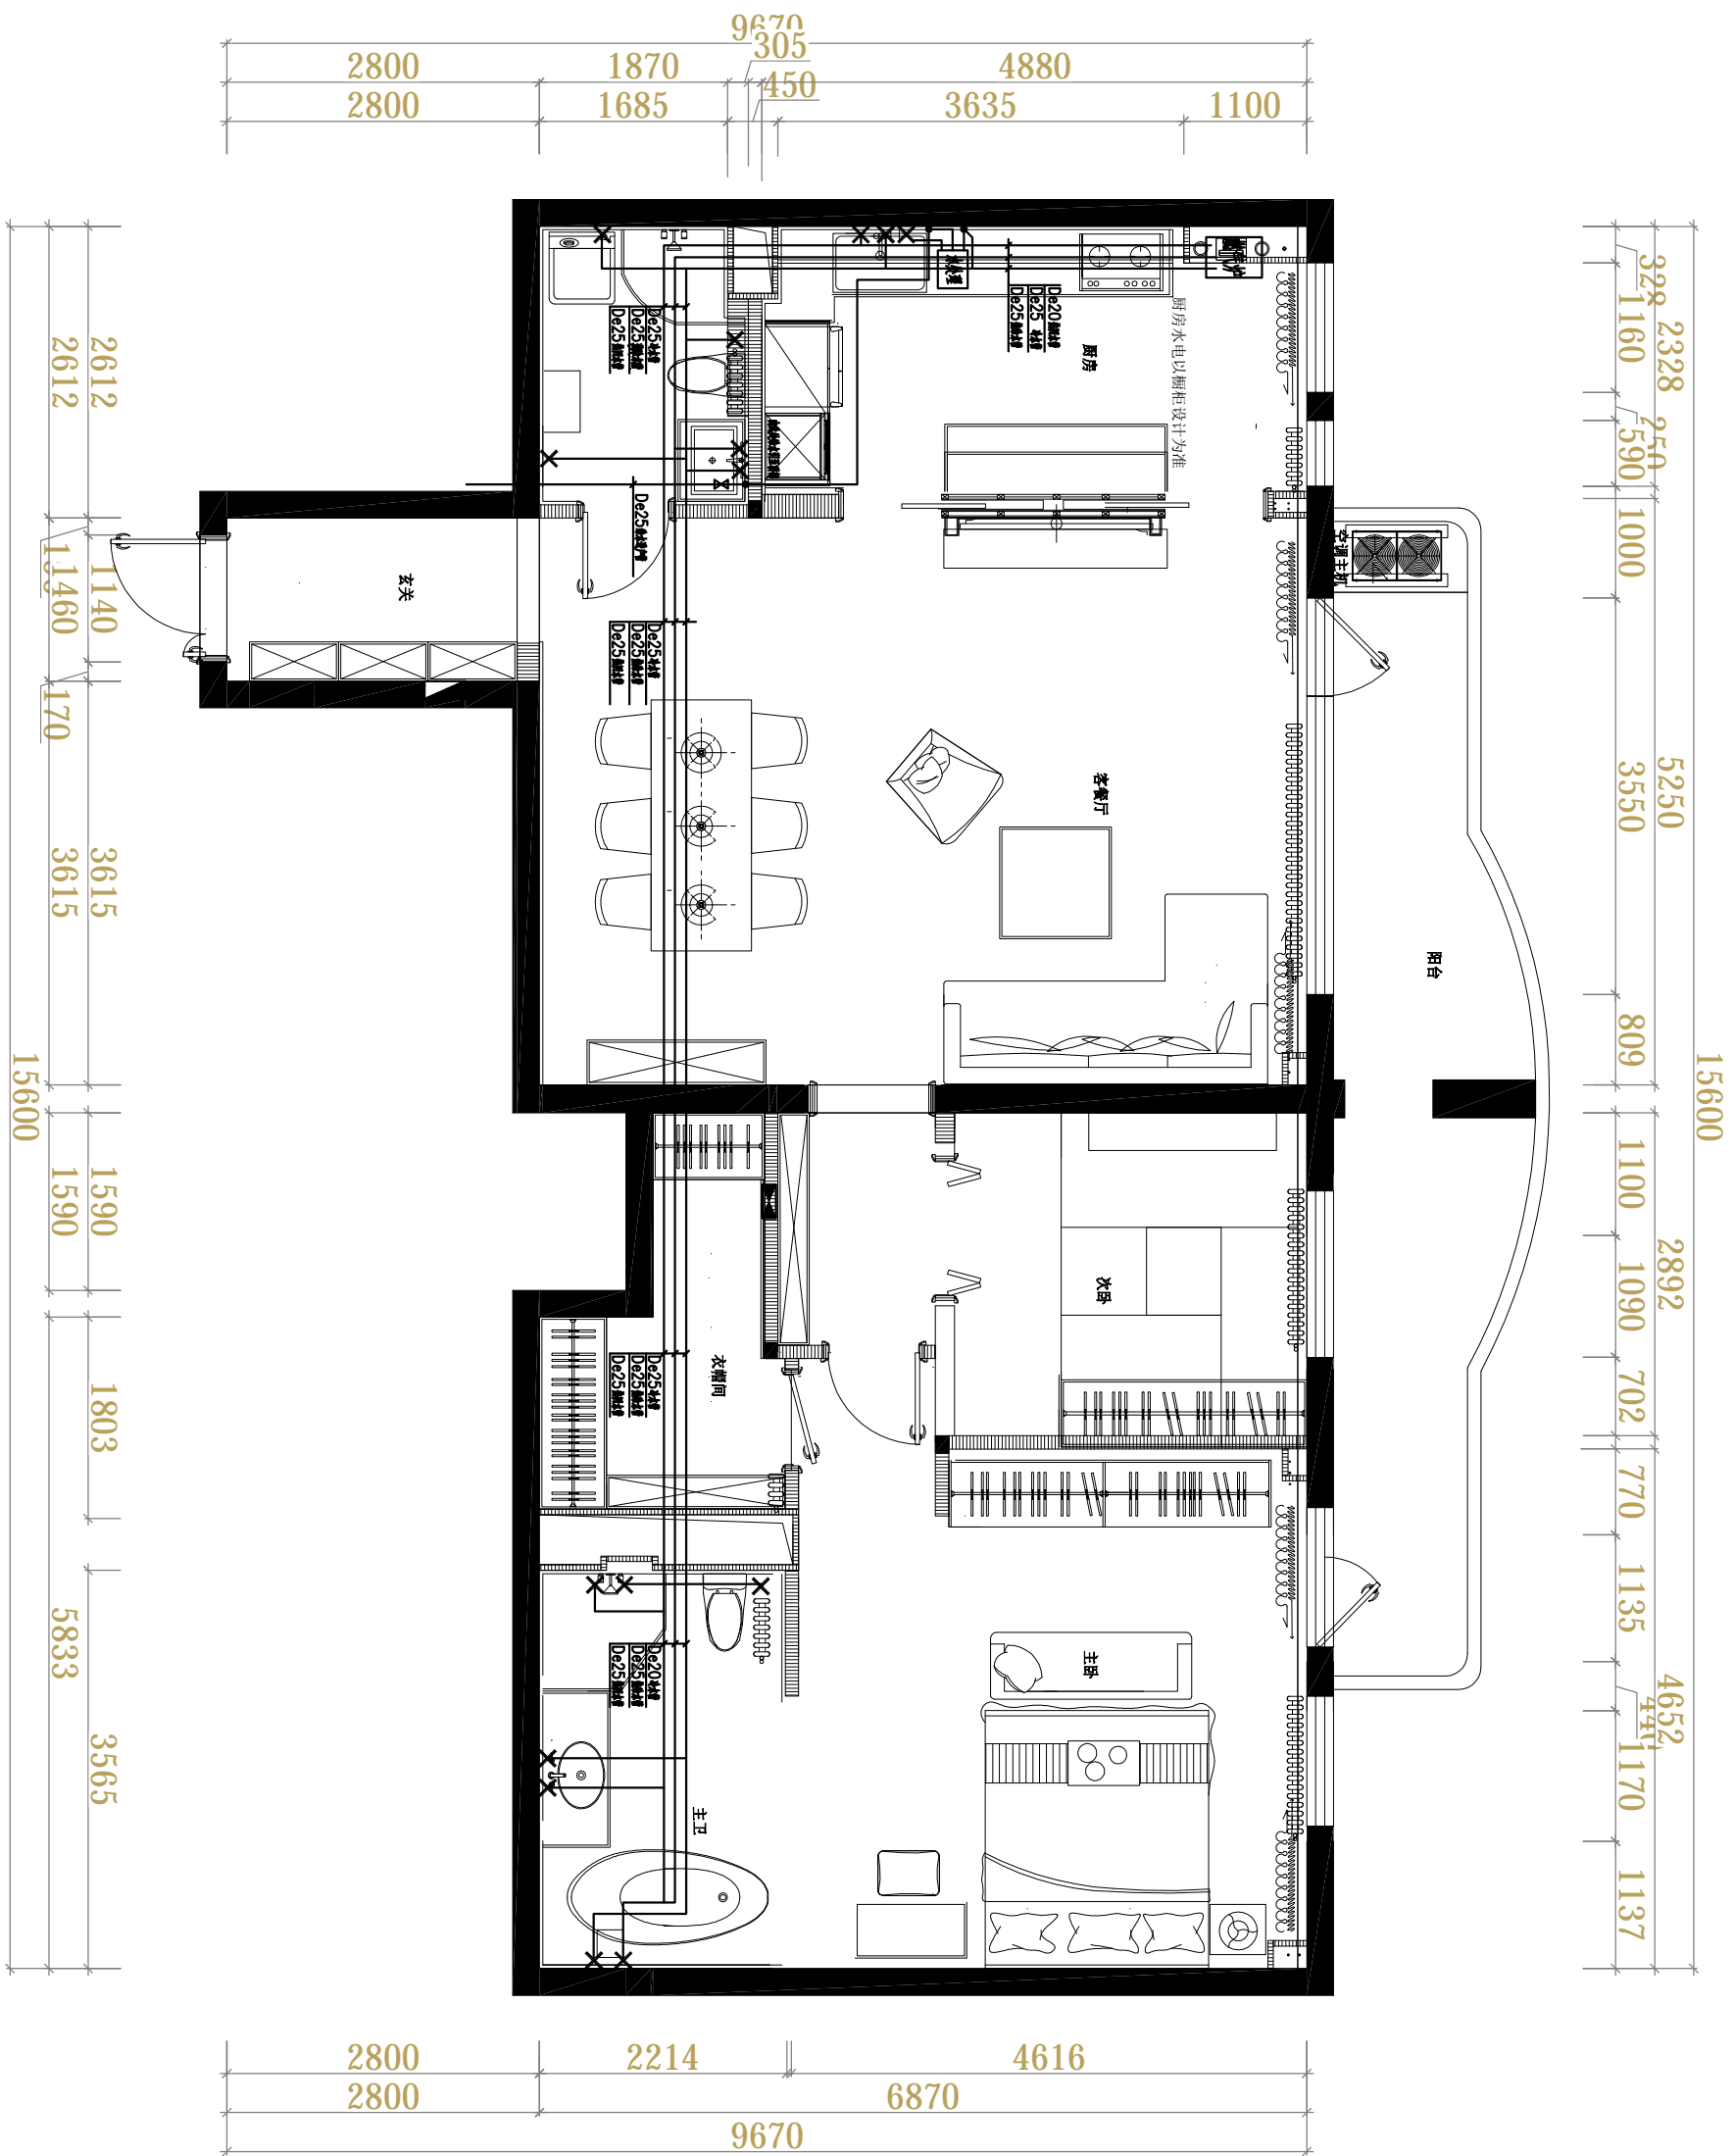图纸编号: DRAWING NO.

P-8



图例	图例名称	图例	图例名称	图例	图例名称
J1	自来水	RJ	热水给水		排水立管
J2	软水	RH	热水回水		50下水
J3	净水	XX	冷热水出水口		地漏下水
ZJ	中水				座便器下水口

备注说明:

1. 此水路工程为全改方案;
2. 水管自B2设备间原有主管道位置改起;
3. 取消原有中水系统;
4. 客户自备燃气、热水器及储水罐提供生活所需热水;
5. 给水设备布置以厂家方案为准;
6. 所有给水顶面敷设, 所有室外预留上水位置室内预埋。

一层给水布置图

工程名称: PROJECT NAME	
北京市朝阳区景园大厦3号楼14A	
客户: CUSTOMER	熊娟
日期: DATE	2018-07-30
图纸名称: DRAWING NAME	
一层给水布置图	
图纸编号: DRAWING NO.	
P-9	

